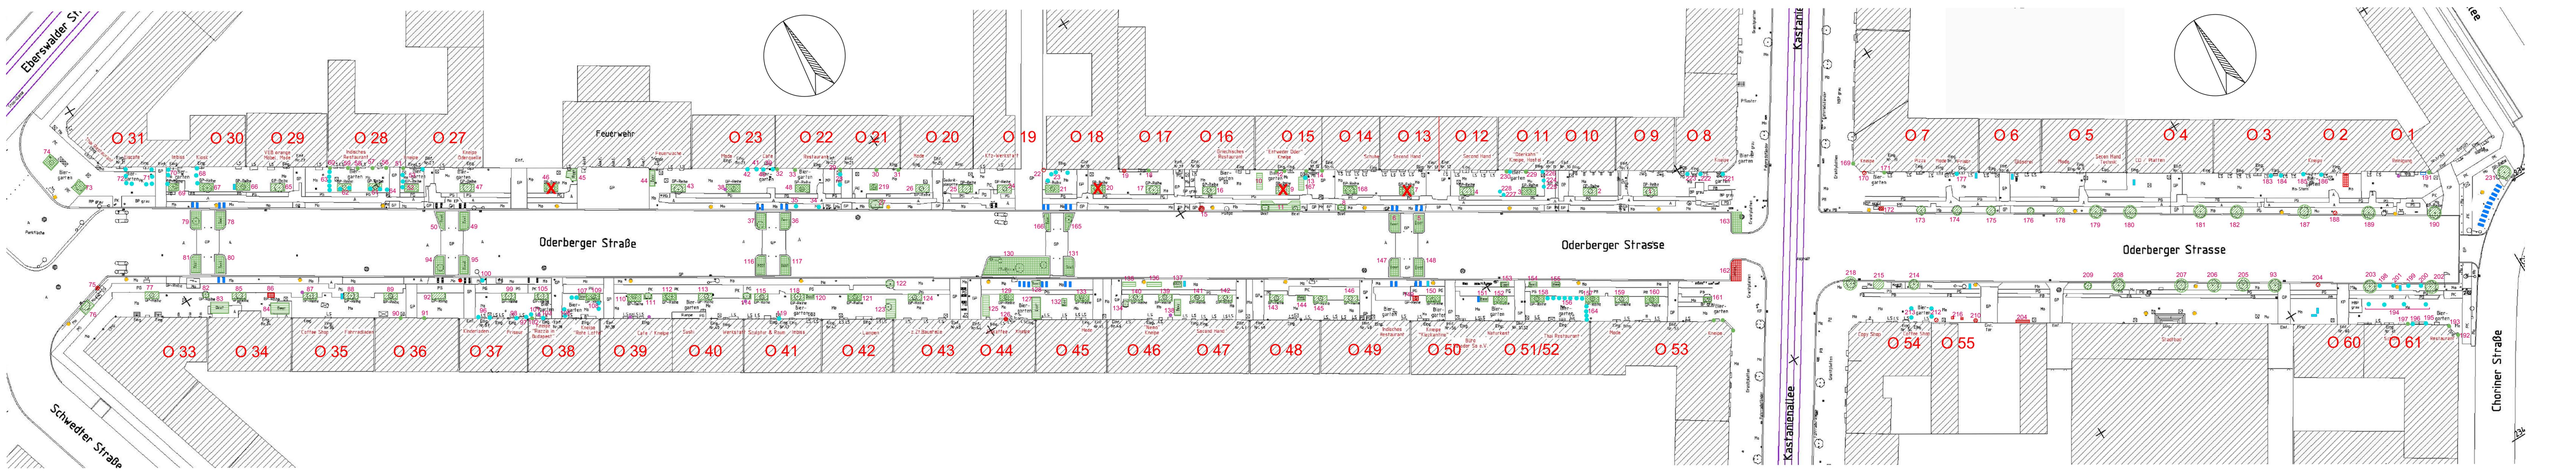
Eberswalder Str.
Schwedter Straße
Oderberger Straße
Oderberger Strasse
Kastanienallee
Choriner Straße
Feuerwehr
O 31
O 30
O 29
O 28
O 27
O 23
O 22
O 21
O 20
O 19
O 18
O 17
O 16
O 15
O 14
O 13
O 12
O 11
O 10
O 9
O 8
O 7
O 6
O 5
O 4
O 3
O 2
O 1
O 33
O 34
O 35
O 36
O 37
O 38
O 39
O 40
O 41
O 42
O 43
O 44
O 45
O 46
O 47
O 48
O 49
O 50
O 51/52
O 53
O 54
O 55
O 60
O 61